

**FUSSGÄNGERZONE! Komplettes  
ZINSHAUS/GESCHÄFTSHAUS 3.241 m<sup>2</sup> MIETEN (oder  
KAUFEN)**



**Objektnummer: 9290**

**Eine Immobilie von GELAS Immobilien GmbH**

## Zahlen, Daten, Fakten

Adresse	Neunkirchner Straße 12
Art:	Haus
Land:	Österreich
PLZ/Ort:	2700 Wiener Neustadt
Gesamtfläche:	3.241,00 m <sup>2</sup>
Keller:	268,00 m <sup>2</sup>
Gesamtmiete	16.000,00 €
Kaltmiete (netto)	16.000,00 €
Kaltmiete	16.000,00 €

## Ihr Ansprechpartner

### **Peter Lasek**

GELAS Immobilien GmbH  
Arbeitergasse 41/1-4  
1050 Wien

T +43 676 506 00 39

Gerne stehe ich Ihnen für weitere Informationen oder einen Besichtigungstermin zur Verfügung.






# GELAS

Immobilien GmbH







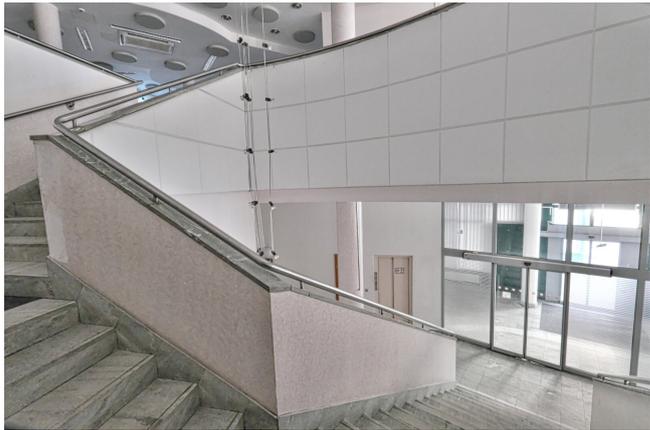








## 2700 Wiener Neustadt, Neunkirchner Straße 12

Stock	Top Nr.	Nutzfläche	NFL Geschoß
EG	3-5	115,63	493,65
EG	6	56,46	
EG	7	26,84	
EG	8	73,43	
EG	9	35,38	
EG	10	70,81	
EG	2	115,10	
1. OG		649,11	649,11
2. OG	15	30,52	515,80
2. OG	16	89,32	
2. OG	19-22	249,40	
2. OG	24	146,56	
3. OG	17	110,85	386,85
3. OG	23	276,00	
1. DG	12	220,68	340,11
1. DG	13	30,74	
1. DG	14	88,69	
2. DG	18	303,23	303,23
<b>NUTZFLÄCHE GESAMT</b>		<b>2 688,75</b>	<b>2 688,75</b>
Kellergeschoß		268,66	
Stiegenhäuser		215,23	
Gänge		53,36	
Müllraum		15,85	
<b>NEBENFLÄCHEN</b>		<b>553,10</b>	
<b>GESAMTFLÄCHE</b>		<b>3 241,85</b>	
Rohdachboden		106,00	

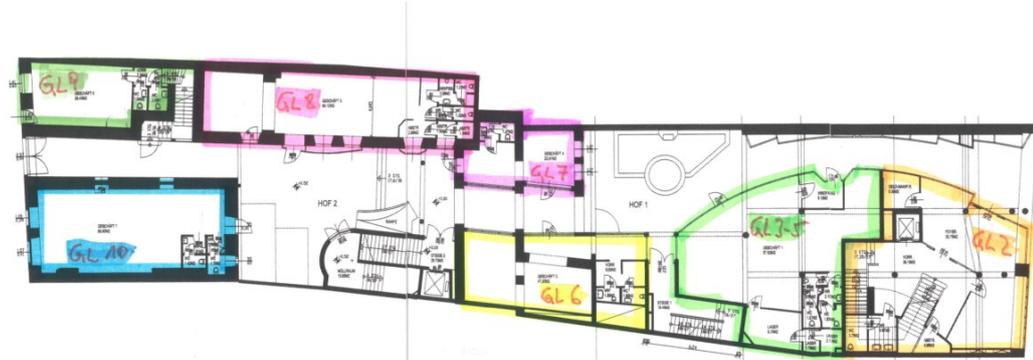

Änderung:	
1	
2	
3	
4	
5	
6	
7	
8	
9	
10	


**BESTANDSPLAN**  
 F3 BERGEBLÄTTE  
 IN 2700 WR. NEUSTADT, NEULANKRICHNERSTR. 12/BRODTISCHG. 11  
 GST.NR.180. EZ.178, KG-WR. NEUSTADT-STADT

RECHENPLÄNE VON KONSTRUKTIVEN BEREICHEN  
 RAUMTEILUNG NACH BESTAND KORRIGIERT  
 KEINE VERFORMUNGSPHASE

**GRUNDRISS ERDGESCHOSS**

Proj.Nr.: 388/08	Maßstab: 1:100	0,32m <sup>2</sup>
Plan Nr.: 101		28.8.2008

**ARCHITEKT**  
 Dipl. Ing. ANDREAS THAJER  
 3035 EICHGRABEN, WILHELMSTR. 21  
 Tel.: 02773462 54, FAX DW 4

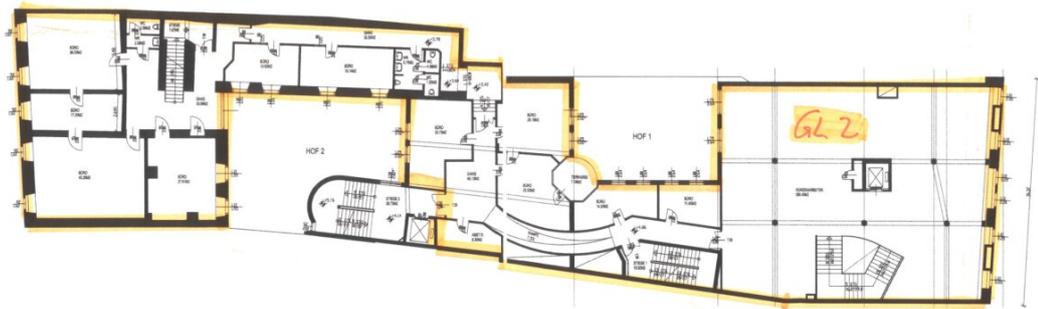

Änderung:	
1	
2	
3	
**BESTANDSPLAN**  
 F. J. BÜROGEBAUDE  
 IN 2700 WR. NEUSTADT, NEUKIRCHNERSTR. 12/BRODTSCHG. 11  
 GST.NR 190, EZ 178, KG-WR. NEUSTADT-STADT

BESTANDSPLÄNE VON KONTURPLANEN (BETONMASS)  
 RAUMTEILE UND BESTAND KORRIGIERT  
 KEINE NEUBAUZEICHNUNGEN

**GRUNDRISS 1. STOCK**

Proj.Nr.: 388/08	Maßstab: 1:100	0.32m <sup>2</sup>
Plan Nr.: 102		26.8.2008

**ARCHITEKT**  
 Dipl.-Ing. ANDREAS THAJER  
 3032 EICHGRABEN, WILHELMSTR. 21  
 Tel.: 02773462 54, FAX DW 4



Änderung:		
1	2	
3	4	
5	6	

**A**


**BESTANDSPLAN**  
 F2 BÜROGEBÄUDE  
 IN 2700 WR. NEUSTADT, NEUNKRÖNERSTR. 12BRODTSCHG. 11  
 GST.NR.180, EZ.178, KG-WR. NEUSTADT-STADT


**GRUNDRISS 2. STOCK**

Proj. Nr.:	388/08	Maßstab:	1:100	0,32m <sup>2</sup>
Plan Nr.:	103			28.8.2008

**ARCHITECT**  
 Dipl. Ing. ANDREAS THAJER  
 3032 EICHGRABEN, WILHELMSSTR. 21  
 Tel.: 02773482 24, FAX DW 4

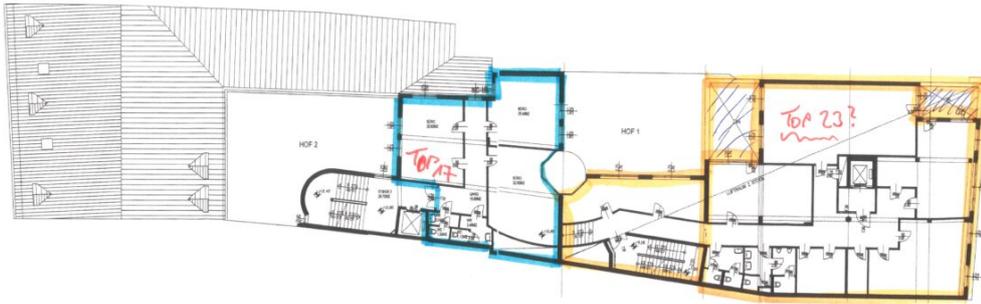

Änderung:		<b>A</b>

**BESTANDSPLAN**  
 F.O. BÜROGEBÄUDE  
 GST.NR 180, EZ 178, KG.WR. NEUSTADT-STADT



**GRUNDRISS 3. STOCK**


0,33m<sup>2</sup>

Proj.Nr.: 388/08	Maßstab: 1:100	28.8.2008
Plan.Nr.: 104		

**ARCHITEKT**  
 Dipl. Ing. ANDREAS THAJER  
 3032 EICHGRABEN, WILHELMSTR. 21

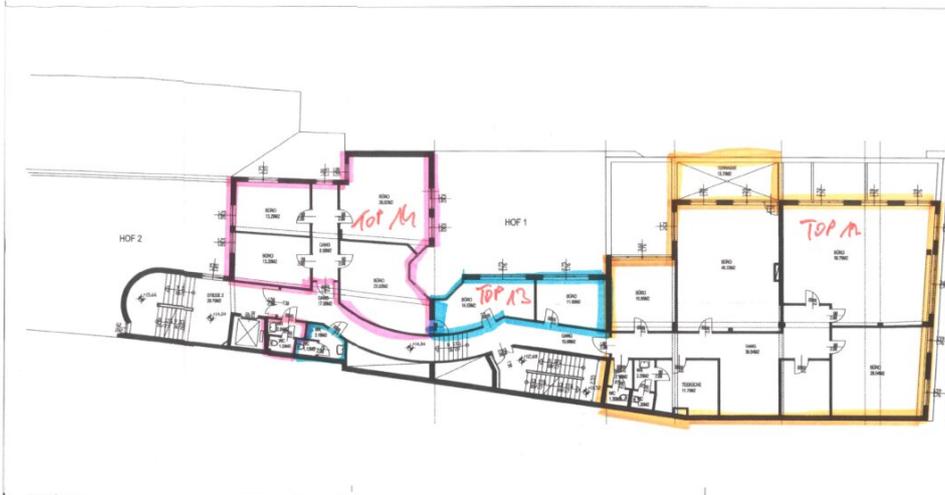

Änderung:		<b>A</b>
<b>BESTANDSPLAN</b> F.D BÜROGEBÄUDE IN 2700 WR. NEUSTADT, NEUNKIRCHNERSTR. 12/BRODTISCHG. 11 GST.NR 180, EZ 178, KG-WR. NEUSTADT-STADT		
<small>BESTANDSPLÄNE VON KONSTRUKTIONEN ÜBERNOMMEN          RAUMTEILUNG NACH BESTAND KORREGIERT          KEINE NATURMATERIALIEN</small>		
<b>GRUNDRISS 1. DACHGESCHOSS</b>		
		0,25m <sup>2</sup>
Proj.Nr.: 38808	Maßstab: 1:100	26.8.2008
Plan Nr.: 105		
 <b>ARCHITEKT</b> Dipl.-Ing. ANDREAS THAJER 3032 EICHGRABEN, WILHELMSTR. 21 Tel.: 02773462 54, FAX DW 4		

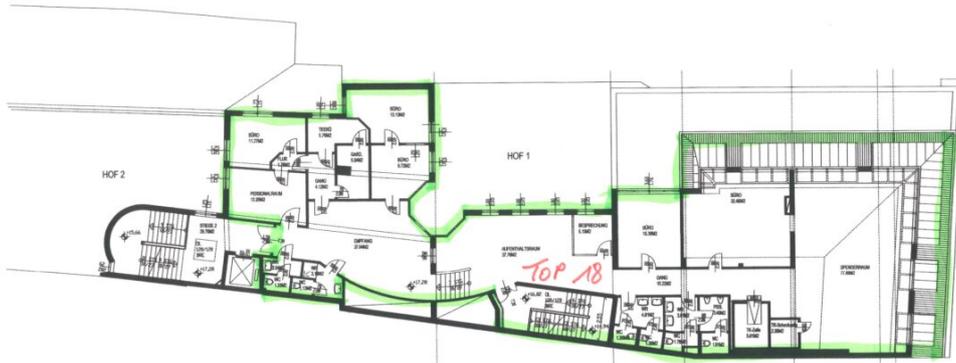

Anderung:		SE		
1		SI		
2		K		
3		PL		
4		PA		
5		RA		

**A**

**BESTANDSPLAN**  
F.D.BÜROGEBAUDE  
IN 2700 WR. NEUSTADT, NEUNKIRCHNERSTR. 12/BRODTISCHG. 11  
GST.NR 180, EZ 178, KG-WR. NEUSTADT-STADT

BESTANDSPLÄNE VON KONSEKUTIVEN OBERNOMMEN  
DARANTEILUNG NACH BESTAND KORREGIERT  
KEINE WÄRMEDÄMMPLÄNE

**GRUNDRISS 2. DACHGESCHOSS**

Proj.Nr.:	388/08	Maßstab:	1:100	0,25m <sup>2</sup>
Plan.Nr.:	106			26.8.2008

**ARCHITEKT**  
Dipl. Ing. ANDREAS THAJER  
3032 EICHGRABEN, WILHELMSTR. 21  
Tel.: 02773462 54, FAX DW 4

## Objektbeschreibung

### **KOMPLETTES ZINSHAUS/GESCHÄFTSHAUS ZU VERMIETEN!**

### **IDEAL AUCH ALS FIRMENSITZ!**

Diese Liegenschaft ist ein Durchhaus mit einer Ladenpassage "Neunkirchner Straße 12 / Brodtischgasse 11". Sie befindet sich in der Fußgängerzone von Wiener Neustadt, ca. 100 m Sichtweite südlich vom Hauptplatz.

Im Erdgeschoß findet sich direkt auf der Fußgängerzone ein Geschäftslokal mit ca. 370 m<sup>2</sup> welches man mit Zusammenlegung bis zu 765 m<sup>2</sup> vergrößern kann. Dort ist auch der Eingang in die Passage durch welche man durch das Haus innen entlang von weiteren Geschäften/Lokalen bis zum anderen Ausgang in die Brodtischgasse spaziert. Innerhalb dieser Passage befinden sich noch 6 weitere Gewerbeeinheiten für Verkaufsläden oder Gastronomie mit Flächen zwischen 26 und 115 m<sup>2</sup>.

In den oberen Stockwerken befinden sich dzt. ausschließlich Gewerbeflächen. Eine Umwidmung auf Wohnungen wäre möglich.

Es gibt 3 Stiegenhausaufgänge, 2 Lifte und eine Hauszentralheizung. Brandschutzanlage.

Die Liegenschaft wurde um 1990 komplett saniert und laufend instandgehalten, daher ist die Bausubstanz im Innen- und Außenbereich in einem hervorragenden Zustand.

Die Nutzfläche aller Einheiten beträgt 2.688,75 m<sup>2</sup>

+ 268 m<sup>2</sup> brauchbares Kellergeschoß.

+ 284,44 m<sup>2</sup> Nebenflächen

### **Somit 3.241 m<sup>2</sup> Gesamtfläche auf 7 Ebenen**

Miete monatl. netto € 16.000,- + Betriebskosten

(zuzügl. 20 % USt. falls der Mieter vorsteuerabzugsberechtigt ist, ansonsten umsatzsteuerfrei)

Betriebskosten müssen vorher mit dem Mieter auf den vorraussichtlichen Verbrauch je nach Verwendungszweck abgestimmt und dann vereinbart werden.

**Die gesamte Liegenschaft steht auch zum Verkauf (auch Kauf-Miet-Variante möglich) siehe unsere Homepage**

Kennzahlen Energieausweis: HWB 64, fGEE 1,35, Energieklasse C

Für allfällige Fragen oder für eine Besichtigung steht Ihnen Herr Peter Lasek unter 0676 5060039 zur Verfügung - auch an Wochenenden und Feiertagen. Beratung und Besichtigung sind kostenlos, nur bei Abschluss eines Bestandsvertrages wird unser übliches Maklerhonorar in Höhe von 3 Bruttomonatsmieten zzgl. 20% USt. in Rechnung gestellt. Bei Kauf 3 % des Kaufpreises zzgl. 20 % USt.

**ALLEINBEAUFTRAGT! Wir weisen auf ein wirtschaftliches Naheverhältnis zum Auftraggeber hin.**

Wir weisen darauf hin, daß wir hierbei als Doppelmakler tätig sind.

**BITTE BEACHTEN SIE, DASS WIR AUFGRUND DER NACHWEISPF LICHT GEGENÜBER DEM EIGENTÜMER NUR ANFRAGEN MIT VOLLSTÄNDIGER ANGABE DES VOR- UND NACHNAMENS (Firma) UND DER TELEFONNUMMER BEARBEITEN KÖNNEN!**