

Zinshaus in toller Lage.



ImmobilienRothbart

Objektnummer: 4995

Eine Immobilie von RKR diewohnmakler OG

Zahlen, Daten, Fakten

Adresse	Hauptplatz 146
Art:	Haus - Stadthaus
Land:	Österreich
PLZ/Ort:	8950 Stainach-Pürgg
Zustand:	Sanierungsbeduerftig
Alter:	Altbau
Nutzfläche:	1.179,50 m ²
Heizwärmebedarf:	171,00 kWh / m ² * a
Gesamtenergieeffizienzfaktor:	2,29

Ihr Ansprechpartner




akad. Immobilienmanager Ing. Peter Rothbart

Immobilien Rothbart GmbH
Koloman-Wallisch-Platz 4
8600 Bruck an der Mur

H 06607286706

Gerne stehe ich Ihnen für weitere Informationen oder einen Besichtigungstermin zur Verfügung.

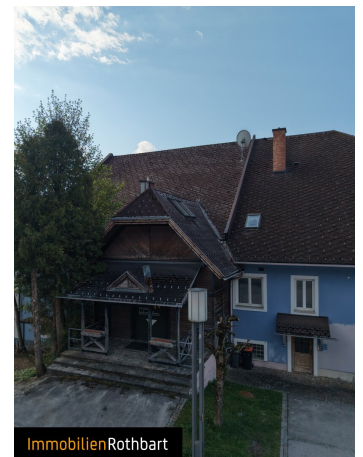









ImmobilienRothbart

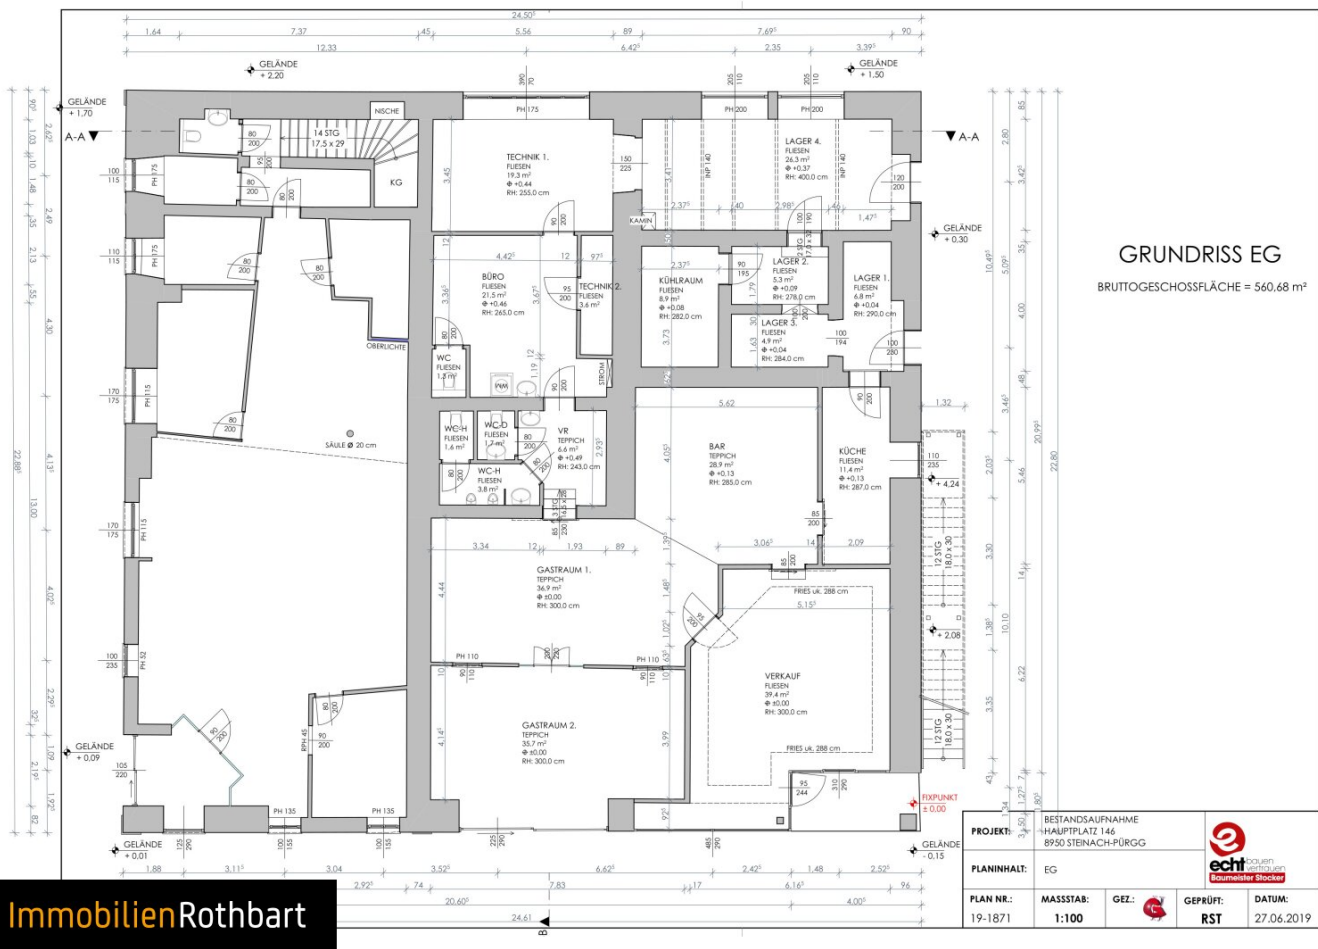

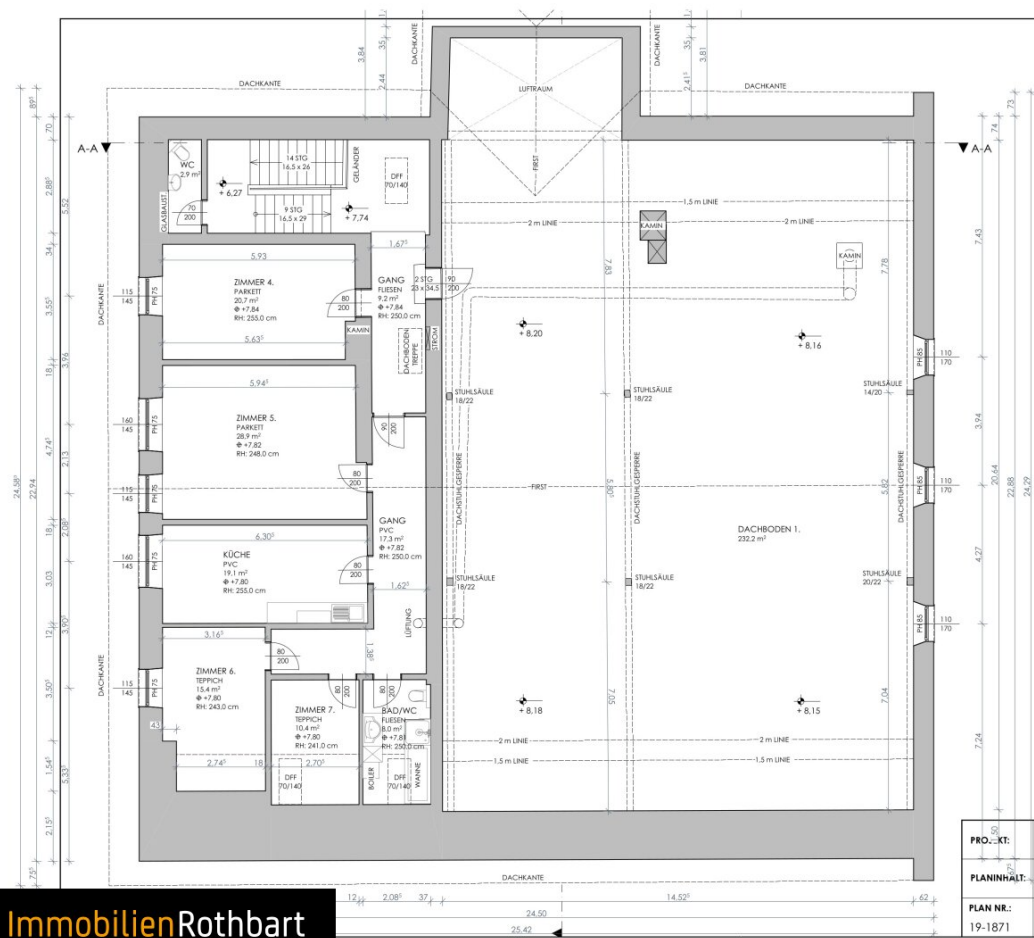

GRUNDRISS 2.OG


BRUTTOGESCHOSSFLÄCHE = 579.15 m²

PROJEKT:	BESTANDSAUFNAHME HAUPTPLATZ 146 8950 STEINACH-PÜRGG	
PLANINHALT:	2. OG	
PLAN NR.:	19-1871	MASSTAB:
		1:100
GEZ.:		GEPRÜFT:
		RST
DATUM:	27.06.2019	

ImmobilienRothbart

A-A


GRUNDRISS DACHBODEN

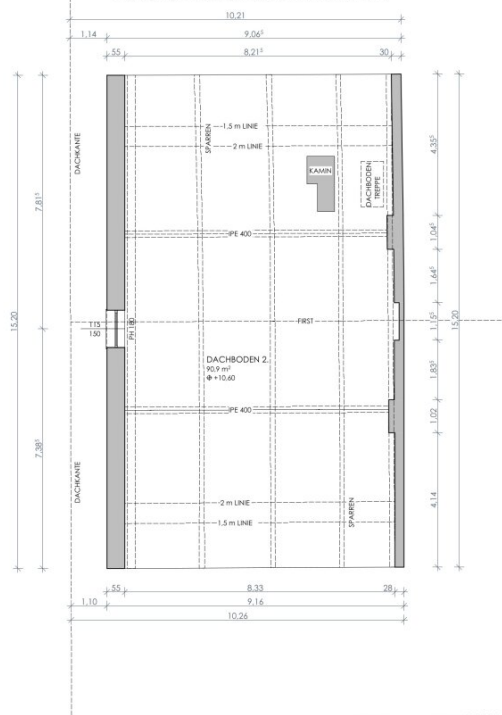

PROJEKT:	RESTANDSAUFNAHME HAUPTPLATZ 146 8950 STEINACH-PÜRGG				
PLANINHALT:	Dachboden				
PLAN NR.:	MASSTAB:	GEZ.:	GEPRÜFT:	DATUM:	
19-1871	1:100		RST	27.06.2019	


ImmobilienRothbart

SCHNITT A-A

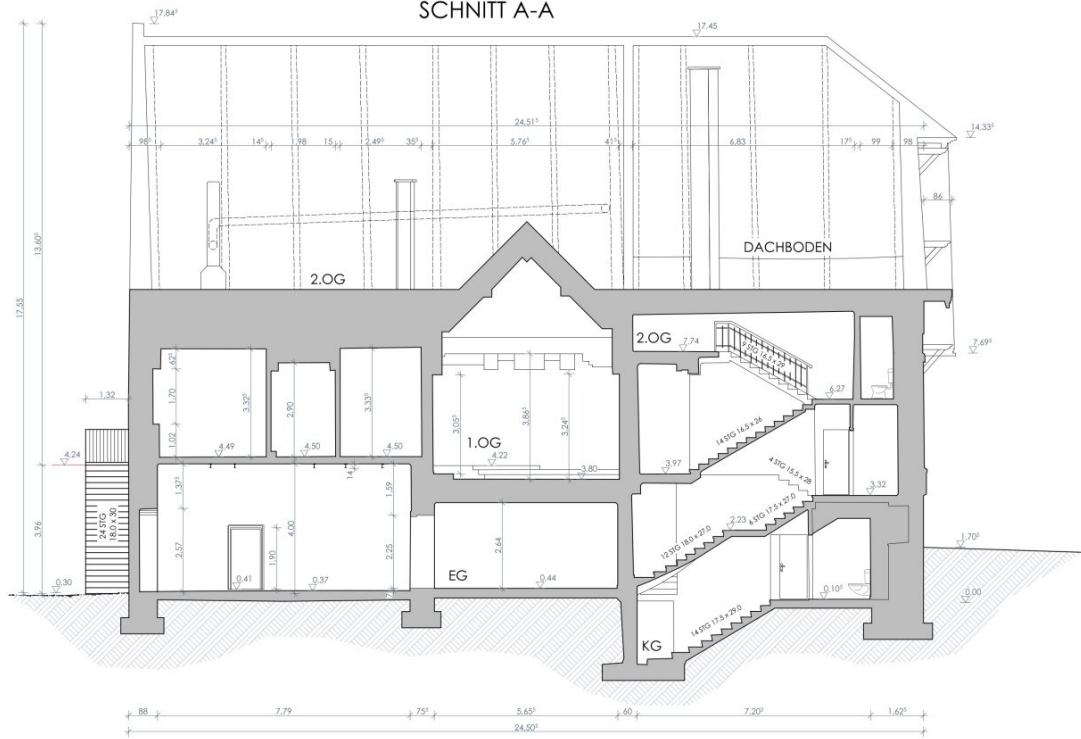

PROJEKT:	RESTANDSAUFNAHME HAUPTPLATZ 146 8950 STEINACH-PÜRGG	
PLANINHALT:	Schnitt A-A	
PLAN NR.:	19-1871	
MASSSTAB:	1:100	GEZ.:
		GEPRÜFT:
		RST
		DATUM:
		27.06.2019

ImmobilienRothbart

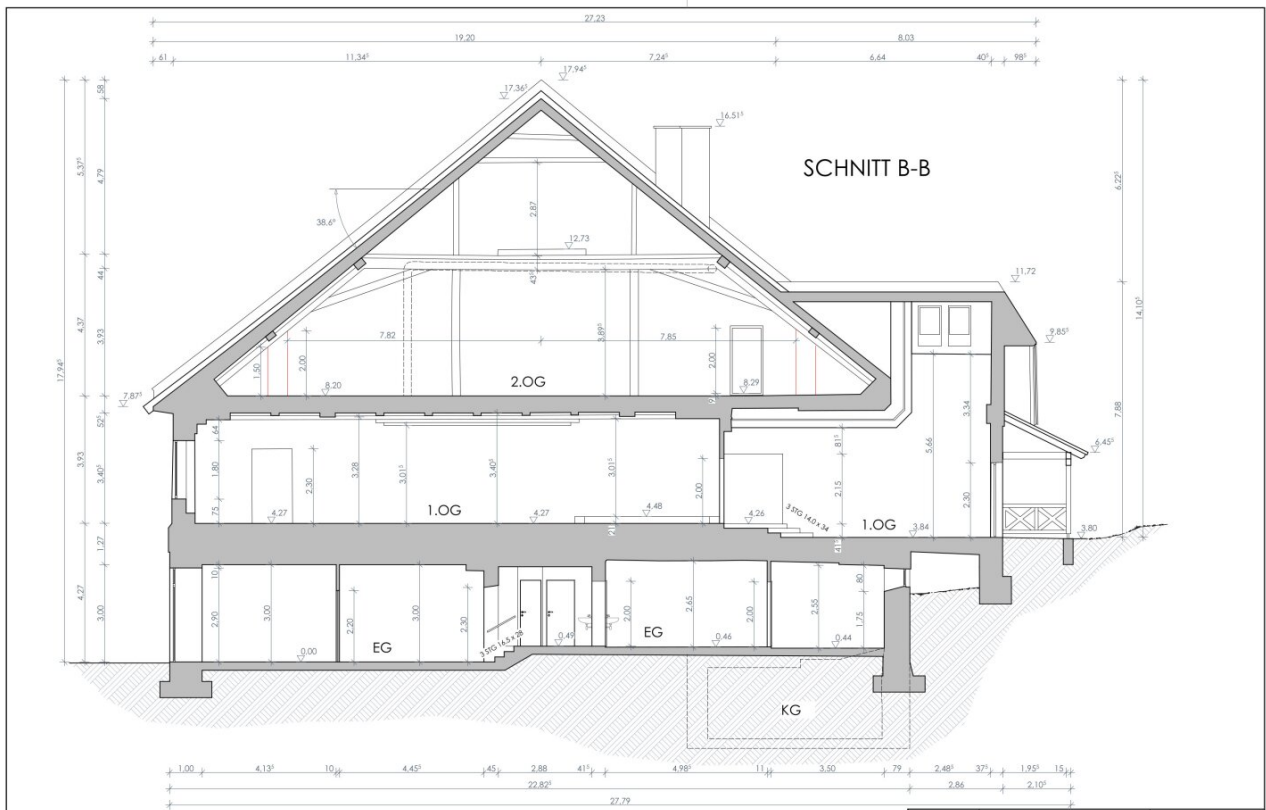

PROJEKT:	BESTANDSAUFNAHME HAUPTPLATZ 146 8950 STEINACH-PÜRGG			
PLANINHALT:	Schnitt B-B			
PLAN NR.:	MASSTAB:	GEZ.:	GEPRÜFT:	DATUM:
19-1871	1:100		RST	27.06.2019

NORDANSICHT



ImmobilienRothbart

PROJEKT:	BESTANDSAUFNAHME HAUPTPLATZ 146 8950 STEINACH-PÜRGG			
PLANINHALT:	Nordansicht			
PLAN NR.:	MASSTAB:	GEZ.:	GEPRÜFT:	DATUM:
19-1871	1:100		RST	27.06.2019

OSTANSICHT



ImmobilienRothbart

PROJEKT:	BESTANDSAUFNAHME HAUPTPLATZ 146 8950 STEINACH-PÜRGG			
PLANINHALT:	Ostansicht			
PLAN NR.:	MASSSTAB:	GEZ.:	GEPRÜFT:	DATUM:
19-1871	1:100		RST	27.06.2019

SÜDANSICHT



ImmobilienRothbart

PROJEKT:	BESTANDSAUFNAHME HAUPTPLATZ 146 8950 STEINACH-PÜRGG			
PLANINHALT:	Südansicht			
PLAN NR.:	MASSTAB:	GEZ.:	GEPRÜFT:	DATUM:
19-1871	1:100		RST	27.06.2019

WESTANSICHT



ImmobilienRothbart




PROJEKT:	BESTANDSAUFNAHME HAUPTPLATZ 146 8950 STEINACH-PÜRGG								
PLANINHALT:	Westansicht								
PLAN NR.:	19-1871	MASSSTAB:	1:100	GEZ.:		GEPRÜFT:	RST	DATUM:	27.06.2019

Nr.	Raumnamen	Fläche	Höhe	Volumen
EG				
	BAR	28.9	2.65	82.48
	BÜRO	21.5	2.65	57.04
	GASTRAUM 1.	38.9	3.00	110.63
	GASTRAUM 2.	35.7	3.00	107.16
	KÜCHE	11.4	2.87	32.71
	KÜHLRAUM	8.9	2.82	24.97
	LAGER 1.	6.8	2.80	19.65
	LAGER 2.	5.3	2.78	14.62
	LAGER 3.	4.9	2.84	13.84
	LAGER 4.	26.3	4.00	105.35
	TECHNIK 1.	19.3	2.55	48.10
	TECHNIK 2.	3.6	2.65	9.59
	VERKAUF	39.4	3.00	118.19
	VR	6.6	2.43	16.05
	WC	1.3	2.65	3.53
	WC-D	1.7	2.65	4.58
	WC-H	1.6	2.65	4.15
	WC-H	3.8	2.65	9.97
18				783.82 m³

1. OG				
	AR	3.6	2.30	8.39
	DUSCHE	2.2	2.65	5.74
	DUSCHE	4.1	2.30	9.38
	GANG	7.6	2.30	17.48
	HEIZRAUM	7.0	3.35	23.37
	KÜCHE	17.5	3.10	54.11
	SAAL	227.6	3.40	773.83
	TANKR.	4.4	2.89	12.84
	TECHNIK 3.	17.7	3.30	58.37
	VR	2.6	2.65	7.01
	VR	4.9	2.30	11.35
	VR	6.5	2.40	15.56
	VR	7.0	3.13	21.88
	VR	21.6	3.00	44.97
	VR	29.5	2.60	76.74
	VR	32.1	5.68	181.61
	WC	1.2	2.30	2.71
	WC-D	1.4	2.65	3.68
	WC-D	1.4	2.65	3.68
	WC-D	2.6	2.65	6.90
	WC-H	1.4	2.65	3.77
	WC-H	5.0	2.65	13.14
	ZIMMER 1.	28.5	3.35	95.38
	ZIMMER 2.	16.3	3.35	54.51
	ZIMMER 3.	6.9	2.60	17.99
25				1.524.39 m³

2. OG				
	BAD/WC	8.0	2.50	20.00
	DACHBODEN 1.	232.2	4.00	928.81
	GANG	9.2	2.50	22.98
	GANG	17.3	2.50	43.34
	KÜCHE	19.1	2.55	48.74
	WC	2.9	2.65	7.81
	ZIMMER 4.	20.7	2.55	52.90
	ZIMMER 5.	28.9	2.48	71.59
	ZIMMER 6.	16.4	2.43	37.30
	ZIMMER 7.	10.4	2.41	25.10
10				1.259.57 m³
Dachboden				
	DACHBODEN 2.	90.9	4.00	363.78
1				363.78 m³
54				1.175.5 m³
				3.930.56 m³

PROJEKT:	BESTANDSAUFNAHME HAUPTPLATZ 146 8950 STEINACH-PÜRGG			
PLANINHALT:	Raumbuch			
PLAN NR.: 19-1871	MASSSTAB: 1:1	GEZ.: 	GEPRÜFT: RST	DATUM: 27.06.2019

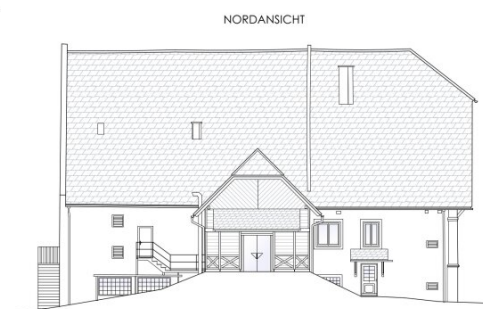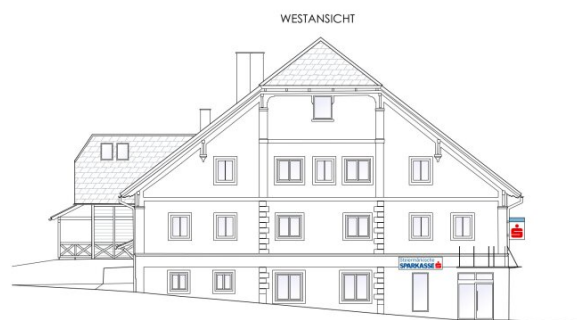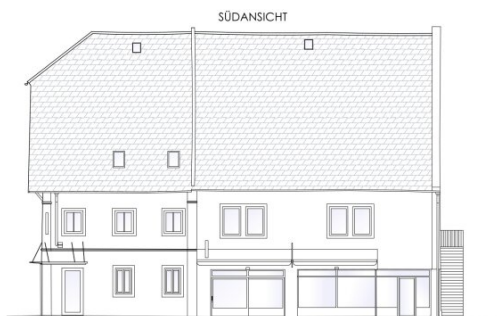


BESTANDSPLAN


ImmobilienRothbart

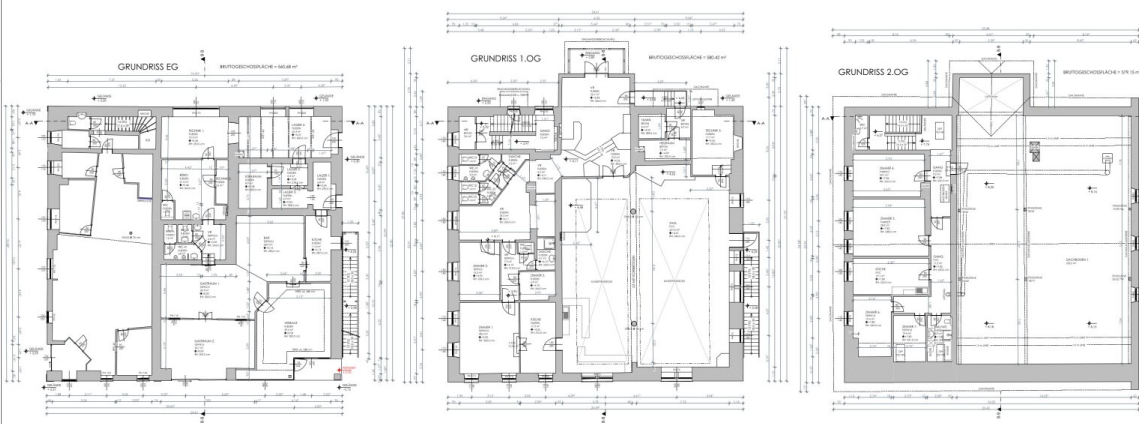


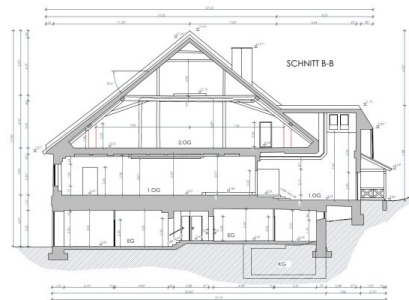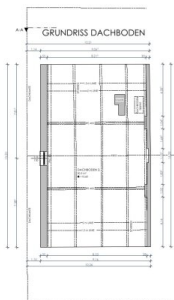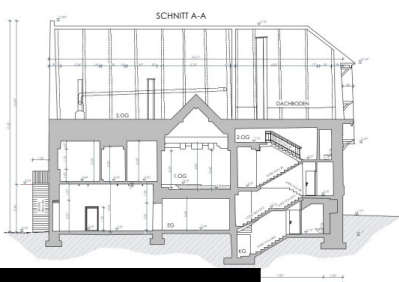

BESTANDSPLAN




ImmobilienRothbart

Objektbeschreibung

Großes Bestandshaus in sehr guter zentraler Lage. Das Haus besticht durch seine Größe und durch die Möglichkeiten im EG den Handel oder ein Handwerk zu etablieren und in den Obergeschossen die Wohnungen zu sanieren. Das Haus unterliegt dem WEG d.h. eine Einheit im EG gehört einem Dritten.

Der Vermittler ist als Doppelmakler tätig.

Infrastruktur / Entfernungen

Gesundheit

Arzt <100m

Apotheke <100m

Kinder & Schulen

Schule <375m

Kindergarten <3.225m

Nahversorgung

Supermarkt <325m

Bäckerei <2.950m

Sonstige

Bank <25m

Geldautomat <25m

Post <625m

Polizei <125m

Verkehr

Bus <50m

Bahnhof <525m

Flughafen <2.400m

Angaben Entfernung Luftlinie / Quelle: OpenStreetMap